


MAPA

sytuacyjno-wysokościowa
do celów projektowych
skala 1:500

woj. małopolskie
pow. nowosądecki
gm. Chęlmiec
obr. Kłęczany
obiekt. dz.ewid. nr. 34 - 0.52 ha (RIIIa - 0.05ha, RIVb - 0.32ha,
S/PsIV - 0.05ha, PsIV - 0.04ha, B/PsIV - 0.06ha)

Przedsiębiorstwo Geodezyjne
"PRACTICUS" Sp. z o.o.
mgr inż. geod. Jarosław Żywczak
upr. geod. nr 18058

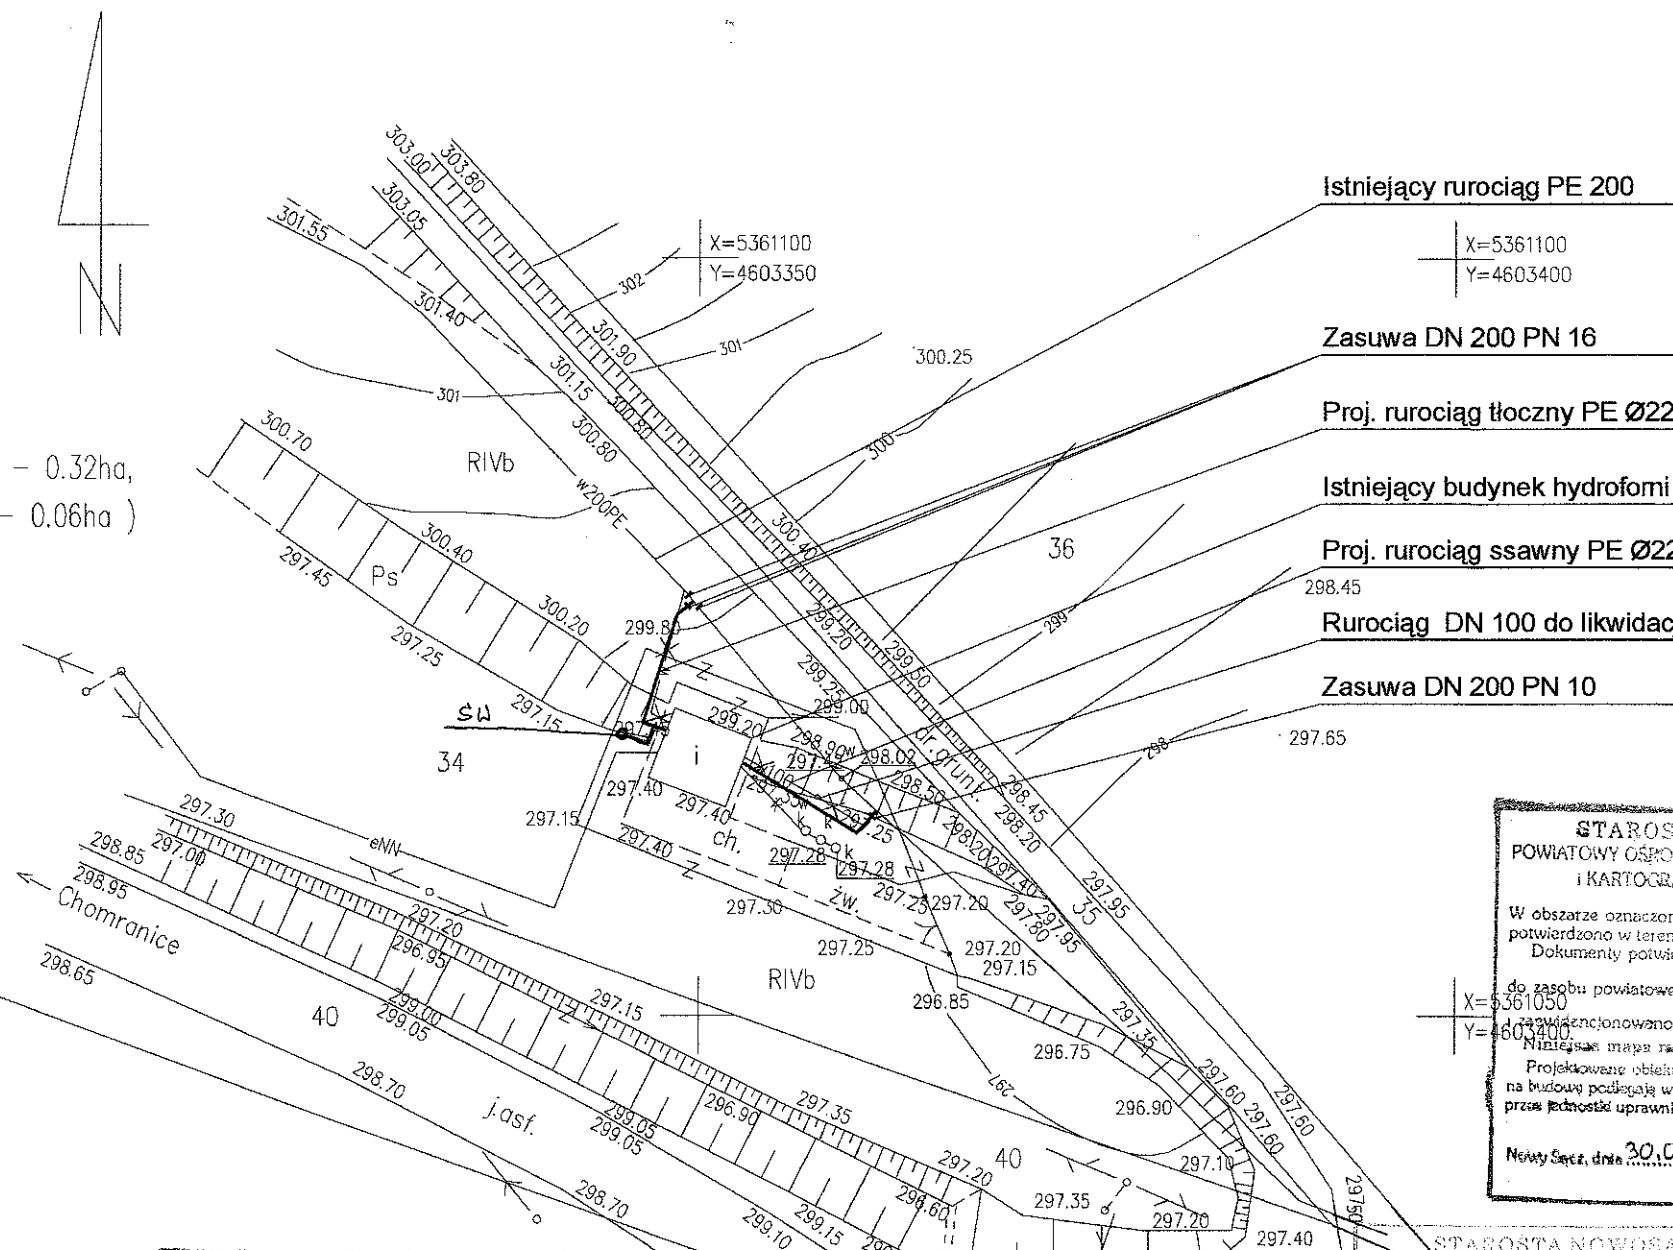

STAROSTA NOWOSĄDECKI
POWIATOWY OŚRODEK DOKUMENTACJI GEODEZYJNEJ
I KARTOGRAFICZNEJ W NOWYM SĄCZU

W obszarze oznaczonym linią.....
potwierdzono w terenie aktualizację treści mapy zasadniczej.
Dokumenty potwierdzające aktualność mapy przyjęto
do zasobu powiatowego w dniu 14.07.2008
zawidencjonowano pod nr 4064/G4/2008
Niniejsza mapa może służyć do celów projektowych.
Projektowane obiekty budowlane wymagające pozwolenia
na budowę podlegają wytyczeniu i inwentaryzacji powykonawczej
przez jednostki uprawnione do wykonywania prac geodezyjnych.

Nowy Sącz, dnia 30.07.2008

Wojciech Jaszczyk
Kierownik Powiatowego Ośrodka Dokumentacji Geodezyjnej i Kartograficznej


przebudowa wodociągu
do hydroforni na dr. 34
w Kłęczanach.

1758/2008
Z-ca PRZEWODNICZĄCEGO ZESPOŁU
Nowy Sącz, 30.07.08
Wojciech Jaszczyk

mapa powstała jako opracowanie jednostkowe sekcja mapy zasadn. nr. 173.444.18
na przedmiotowym terenie brak urządzeń podziemnych uzgodnionych przez ZUD

JEDNOSTKA PROJEKTOWA:				Nr rys.:	
31-945 Kraków, os. Teatralne 2/49, tel. 601-40-60-72, 606-47-42-75, e-mail: aqua@conspect.pl				2	
TEMAT: Przebudowa hydroforni "Kłęczany" wraz z rurociągami przyłączeniowymi				Skala:	
				1 : 500	
OBIEKT: Hydroforna "Kłęczany"				Branża:	
				T.S.	
TREŚĆ: PROJEKT ZAGOSPODAROWANIA TERENU				Faza:	
				PBW	
Projektant: mgr inż. Stanisław Kowalówka	Specjalność: inst.-inż. w zakresie sieci zewn.	Nr uprawnień: 363/87	Podpis: [Signature]	Data:	
Sprawdził: mgr inż. Tomasz Jelonek	Specjalność: sieci, instalacje i urządzenia sanitarne	Nr uprawnień: 97/2001	Podpis: [Signature]	lipiec 2008	
Opracowała: mgr inż. Anna Boroń			Podpis: [Signature]		

STAROSTWO POWIATOWE W NOWYM SĄCZU
WYDZIAŁ GEODEZJI I BUDOWNICTWA
ZESPÓŁ KOORDYNUJĄCY USYTUOWANIE
PROJEKTOWANYCH SIECI UZBROJENIA TERENU
33-300 Nowy Sącz
ul. Strzelecka 1
tel. (018) 41-41-652, 653
fax (018) 41-41-888

OPINIA Nr 1758/2008
z dnia 2008.07.30

Zespół Koordynujący Usytuowanie Projektowanych Sieci Uzbrojenia Terenu w Nowym Sączu działając na podstawie art.7d pkt 2 i 28 ust.1 Ustawy z dnia 17 maja 1989r. Prawo Geodezyjne i Kartograficzne (Dz. U. nr 100 poz. 1086 i nr 120 poz. 1268 z 2000r.) i w związku z nowelizacją w/w Ustawy wprowadzoną ustawą z dnia 28 lipca 2005r. o zmianie Ustawy Prawo Budowlane oraz o zmianie niektórych innych ustaw /Dz.U. Nr 163 poz.1364 z 2005r./ oraz § 13 ust.3 pkt 1 Regulaminu Organizacyjnego Starostwa Powiatowego w Nowym Sączu przyjętego Uchwałą Nr 27/IV/2003 Rady Powiatu Nowosądeckiego

UZGADNIA

Przedmiot uzgodnienia: **PRZEBUDOWA WODOCIAGU DO HYDROFORNI.**

Lokalizacja: **Chełmiec, Obręb: Kłęczany, dz.: 34**

Inwestor: **URZĄD GMINY CHEŁMIEC**
33-395 Chełmiec
ul.Papieska 2

Uzgodnienie niniejsze jest opinią techniczną i nie zastępuje pozwolenia na budowę wydawanego zgodnie z obowiązującymi przepisami Prawa budowlanego.
Uzgodnienie zachowuje ważność przez okres **3 lat** od dnia wydania.

Uwagi i zalecenia

1. Uzgodnienie traci ważność gdy inwestor lub organ administracji architektoniczno-budowlanej a także organ nadzoru budowlanego powiadomią o utracie ważności, zmianie lub uchyleniu decyzji:
 - o warunkach zabudowy i zagospodarowania terenu wydanej przed dniem 11 lipca 2003 r.,
 - o warunkach zabudowy,
 - o ustaleniu lokalizacji inwestycji celu publicznego,
 - o zatwierdzeniu projektu budowlanego,
 - pozwoleniu na budowę.
2. O wystąpieniu w/w przypadków (pkt 2) inwestor jest zobowiązany zawiadomić bezzwłocznie tutejszy Zespół.
3. Wszystkie odstępstwa od uzgodnionej dokumentacji wymagają dodatkowego uzgodnienia w tutejszym Zespole.
4. Przed wejściem w teren należy uzyskać zgodę właścicieli gruntów na ułożenie przewodów uzbrojenia podziemnego na ich nieruchomościach.
5. Inwestorzy są obowiązani do zapewnienia wyznaczenia przez jednostki uprawnione do wykonywania prac geodezyjnych, usytuowania w terenie obiektów budowlanych wymagających pozwolenia na budowę.
6. Po zrealizowaniu niniejszego obiektu, należy zlecić uprawnionej jednostce wykonawstwa geodezyjnego inwentaryzację powykonawczą (w przypadku przewodów podziemnych przed ich zasypaniem).
7. Integralną część niniejszego uzgodnienia stanowią mapy z uwidocznionym projektem inwestycji.
8. Wykonawca prac instalacyjnych zobowiązany jest zabezpieczyć znajdujące się na trasie projektowanej inwestycji punkty osnowy geodezyjnej (punkt betonowy z rurką metalową w środku lub metalową głowicą).
9. Nie przestrzeganie uwag i zaleceń ZKUPSUT grozi sankcjami wynikającymi z art. 48 pkt 2 i 6 ustawy z

dnia 17 maja 1989r. Prawo geodezyjne i kartograficzne.
10. Inne uwagi i zalecenia członków ZKUPSUT:

Bez uwag.

PRZEWODNICZĄCEGO ZESPOŁU

Jacek Jacek

/Pieczęć i podpis przewodniczącego zespołu/
.....

sytuacyjno-wysokościowa
do celów projektowych

skala 1:500

woj. matopolskie
pow. nowosądecki
gm. Chętniec
obr. Kłęczany


objekt: dzwied. nr. 34 - 0.52 ha (R/ha -- 0.05ha, R/VB -- 0.32R/ha)
S/PsIV -- 0.05ha, PsIV -- 0.04ha, B/PsIV -- 0.06ha)

URZĄD GMINY
33-395 CHELMIEC
ul. Papieska 2, tel. (018) 443-0461
woj. małopolskie

mapa powstała jako opracowanie jednostkowe sekcja mapy zasadn. nr. 173.444.18 na przedmiotowym terenie brak urządzeń podziemnych uzgodnionych przez ZUD


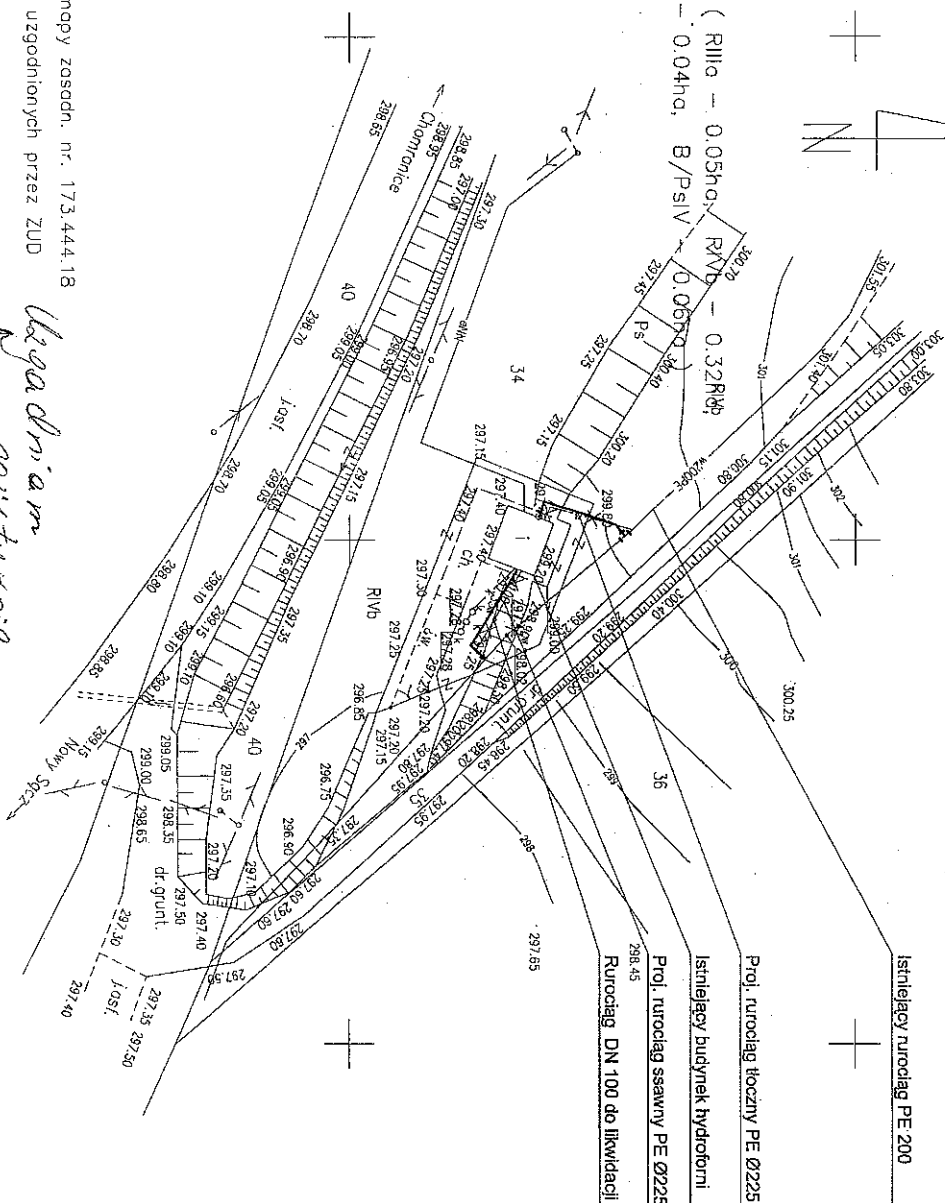

PROJEKOSYSTEM S. KOWALDOWKA Biuro: 31-525 Kraków ul. Zaleskiego 15 tel/fax (012) 411 35 21, 417 41 57		Nr rys.:
PRZEBUDOWA HYDROFARMII KŁĘCZANY WRAZ Z RUNODAGAMI przyłączanymi		15/2
TEMAT:	Skala: 1:500	
CELEST:	Branża: T.S.	
TREŚĆ:	Forma: PBW	
PROJEKT ZAGOSPODAROWANIA TERENU		
Projektant: mgr inż. Stanisław Kowalówka	Specjalność: inż.-inż. w zakresie sieci zew.	Nr uprawnień: 3536/07 Podpis:
Sprawca: mgr inż. Tomasz Jelonik	Specjalność: inż. instalacje i urządzeń sanitarnie	Nr uprawnień: 972/001 Podpis:
Opracowała: mgr inż. Anna Bocił		
		Data: _____ Data: _____ Data: _____