MAPA SYTUACYJNO - WYSOKOŚCIOWA

skala 1:1000

woj. małopolskie, powiat nowosądecki, gmina Chełmiec, obręb Krasne Potockie, Wola Marcinkowska

obiekt: wodociąg dla gminy Chełmiec

sekcja mapy zasad.:

173.443.20, 173.443.25, 173.444.16, 173.444.17, 173.444.21, 173.444.22

183.222.01, 183.222.02

Układ odniesienia wysokości: Kronsztadt

Układ wsp. poziomych "65"

ARKUSZ 12

173.444.22

183.222.02

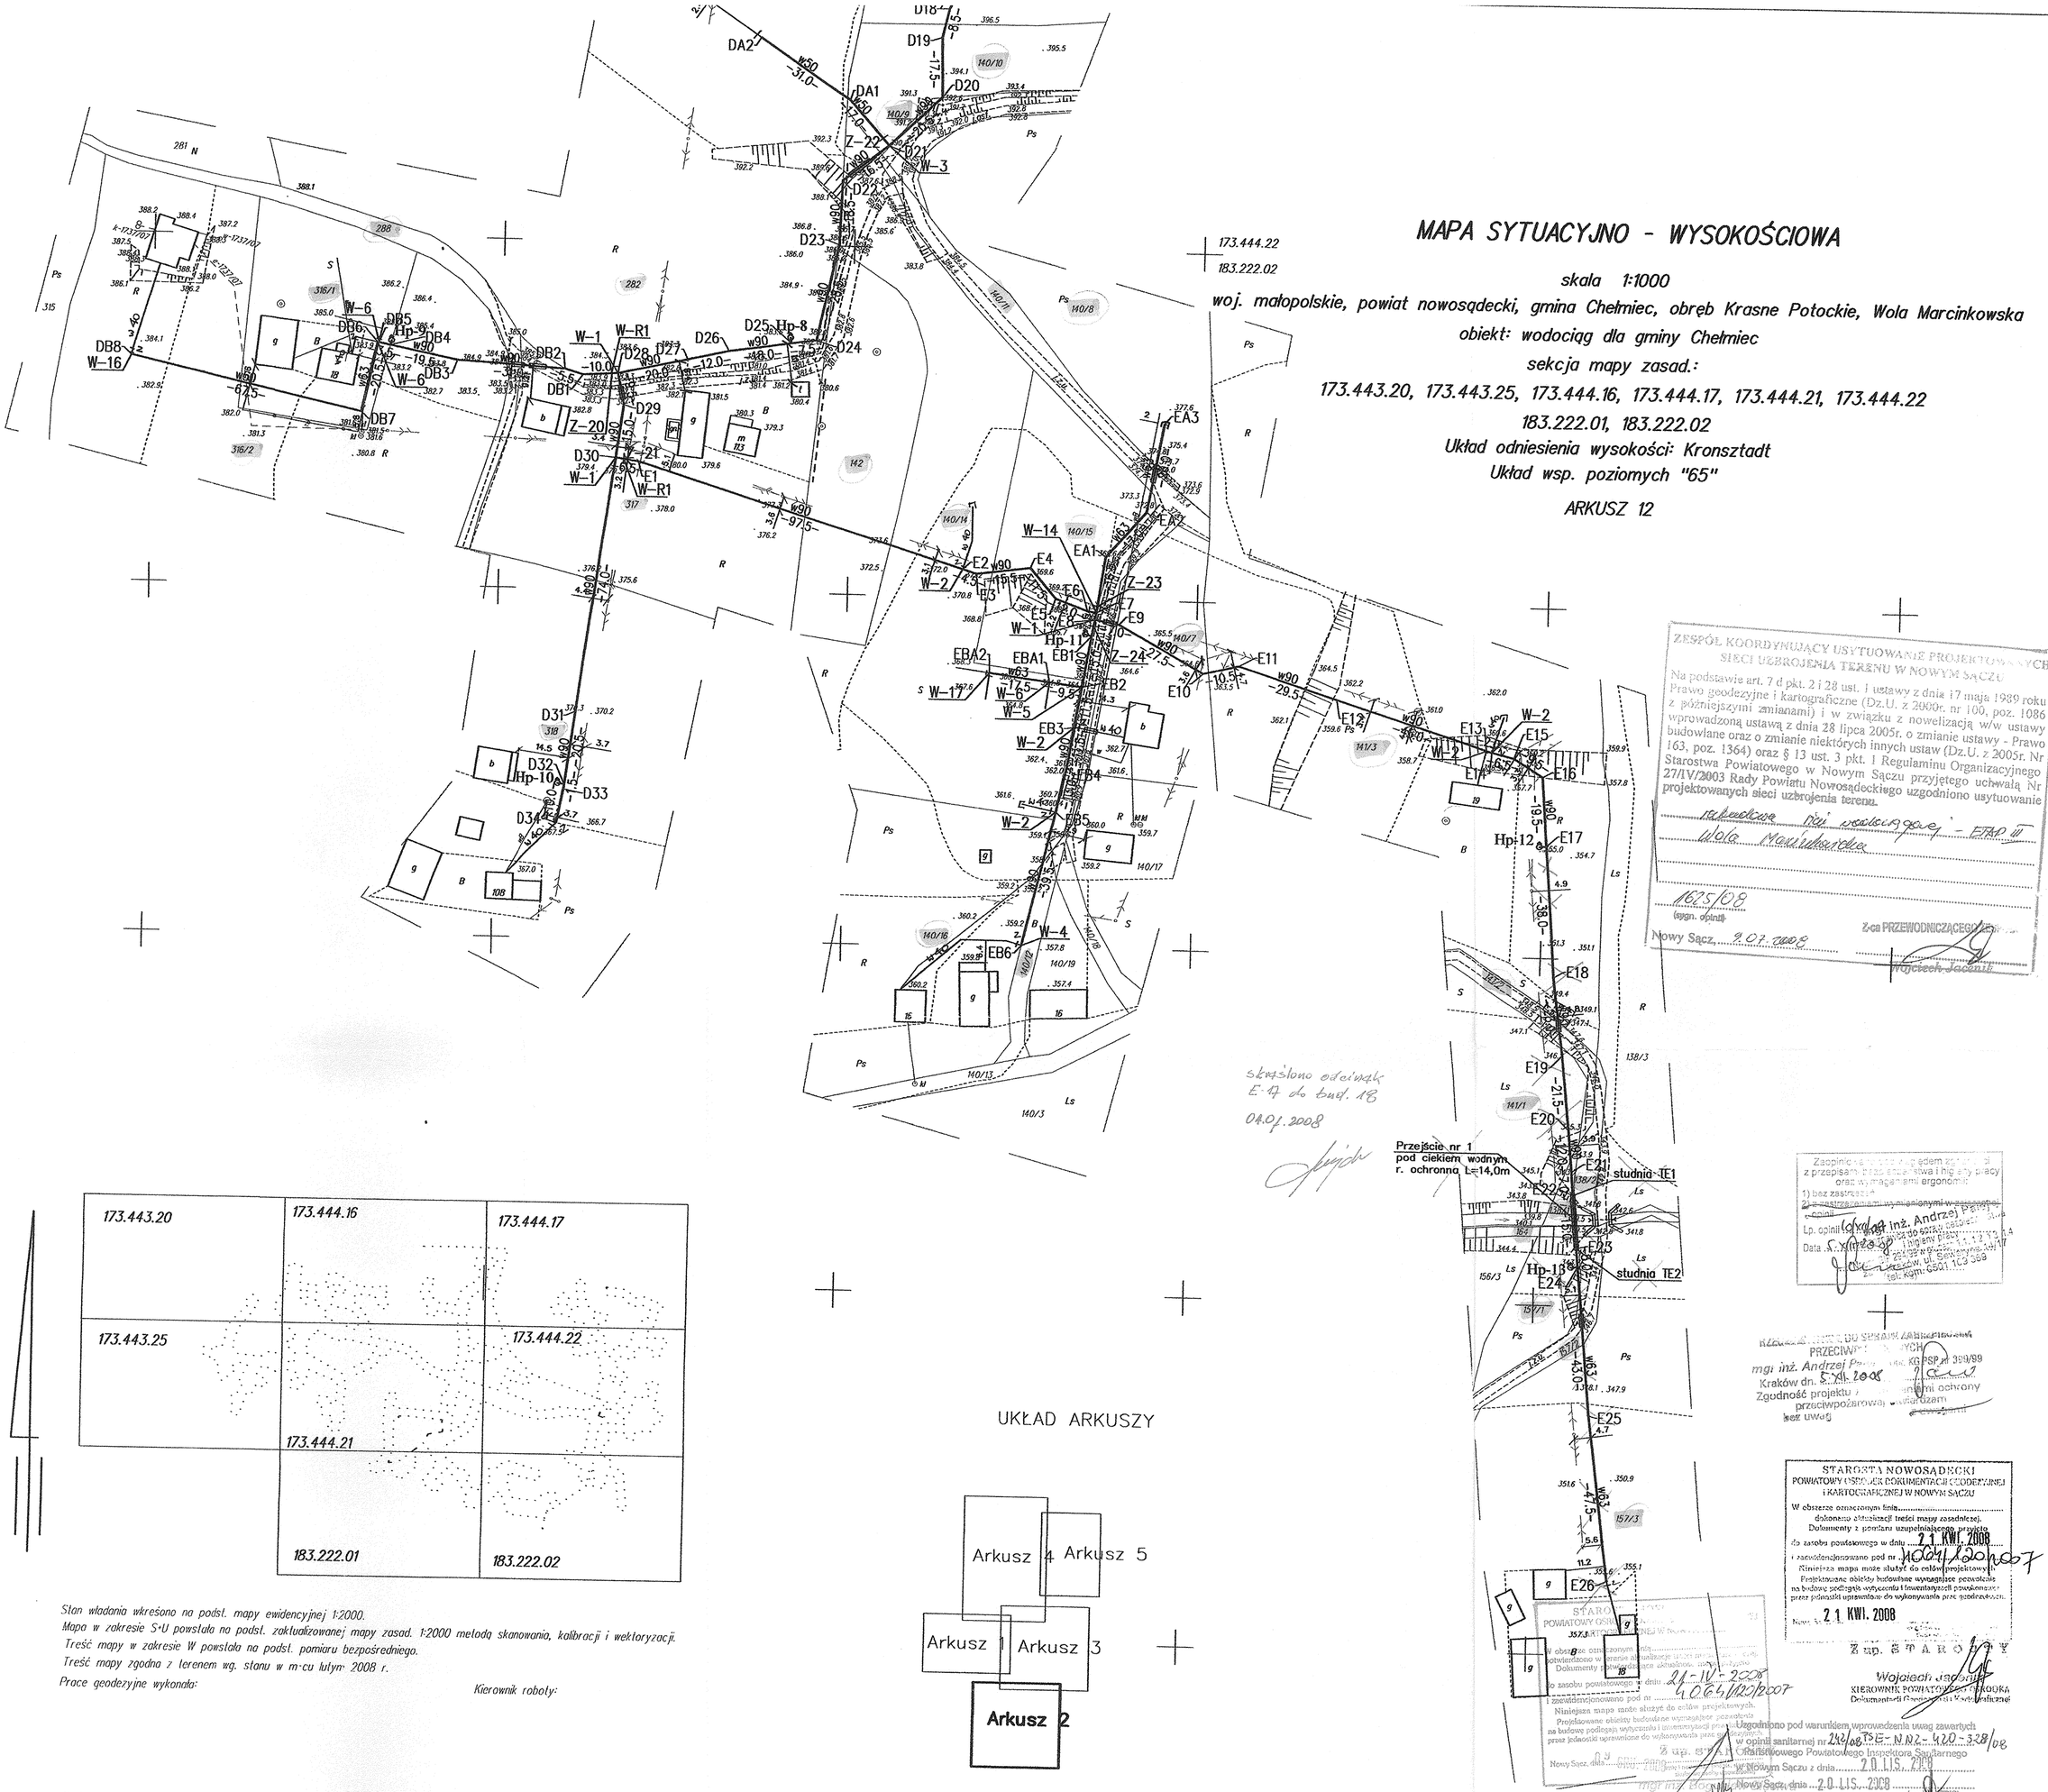

173.443.20	173.444.16	173.444.17
173.443.25	173.444.21	173.444.22
	183.222.01	183.222.02

UKŁAD ARKUSZY

Stan władania wkreślono na podst. mapy ewidencyjnej 1:2000.
Mapa w zakresie S-U powstała na podst. zaktualizowanej mapy zasad. 1:2000 metodą skanowania, kalibracji i wektoryzacji.
Treść mapy w zakresie W powstała na podst. pomiaru bezpośredniego.
Treść mapy zgodna z terenem wg. stanu w m-cu lutym 2008 r.

Prace geodezyjne wykonała:

Kierownik roboty:

Nr ks. rob. 138/2007

Potwierdzam za zgodność z mapą z zasobu powiatowego nr 4064/120/2007

dr inż. [illegible]
Uprawnienia [illegible] 19441

UWAGA:
Wodociąg prowadzić w odległości min. 1,5 m od granic działek.

UWAGA:
W instalacjach domowych przed zaworem wodomierza należy montować reduktor ciśnienia o nastawie h<4,5 atm.

z W40

Zakończenie podejścia do przyłączenia dn. 40 mm wraz z zasuwą dz.40mm

skreślono odcinek E-17 do kwef. 18
04.01.2008

ZESPÓŁ KOORDYNUJĄCY USYTUOWANIE PROJEKTOWANYCH SIECI UZBROJENIA TERENU W NOWYM SĄCZU

Na podstawie art. 7 d pkt. 2 i 28 ust. 1 ustawy z dnia 17 maja 1989 roku Prawo geodezyjne i kartograficzne (Dz.U. z 2000r. nr 100, poz. 1086 z późniejszymi zmianami) i w związku z nowelizacją w/w ustawy wprowadzoną ustawą z dnia 28 lipca 2005r. o zmianie ustawy - Prawo budowlane oraz o zmianie niektórych innych ustaw (Dz.U. z 2005r. Nr 163, poz. 1364) oraz § 13 ust. 3 pkt. 1 Regulaminu Organizacyjnego Starostwa Powiatowego w Nowym Sączu przyjętego uchwałą Nr 27/IV/2003 Rady Powiatu Nowosądeckiego uzgodniono usytuowanie projektowanych sieci uzbrojenia terenu.

Wykonawcze dla wodociągu - ETAP III
Wola Marcinkowska

1625/08
(pgn. opinii)

Nowy Sącz, 2.07.2008

Z-ca PRZEWODNICZĄCEGO ZESPOŁU
Wojciech Jaccuś

Zaopinio[illegible] pod względem zgodności z przepisami przeciwpożarowymi oraz w zakresie ochrony ergonomii
1) bez zastrzeżeń
2) z zastrzeżeniami wymienionymi w załączonej opinii
Lp. opinii 1625/08
Data 5.XII.2008
mgr inż. Andrzej [illegible]
Kraków, ul. [illegible]
tel. kom. 6501 [illegible]

PRZECIWPOŻAROWYCH
mgr inż. Andrzej [illegible] upr. KG PSP nr 389/99
Kraków dn. 5 XII 2008
Zgodność projektu z [illegible] ochrony przeciwpożarowej [illegible]
bez uwag

STAROSTA NOWOSĄDECKI
POWIATOWY OŚRODEK DOKUMENTACJI GEODEZYJNEJ I KARTOGRAFICZNEJ W NOWYM SĄCZU

W obszarze oznaczonym linią [illegible]
dokonano aktualizacji treści mapy zasadniczej.
Dokumenty z pomiaru uzupełniającego przyjęto do zasobu powiatowego w dniu 21 KWI. 2008
i zewidencjonowano pod nr 4064/120/2007
Niniejsza mapa może służyć do celów projektowych.
Projektowane obiekty budowlane wymagające pozwolenia na budowę podlegają wytyczeniu i inwentaryzacji powykonawczej przez jednostki uprawnione do wykonywania prac geodezyjnych.
Nowy Sącz, dnia 21 KWI. 2008

Z-ca STAROSTY
Wojciech Jaccuś
KIEROWNIK POWIATOWEGO OŚRODKA Dokumentacji Geodezyjnej i Kartograficznej

Uzgodniono pod warunkiem wprowadzenia uwag zawartych w opinii sanitarnej nr 242/08/BSE-N.NZ-420-328/08
Państwowego Powiatowego Inspektora Sanitarnego
(podpis z PPIS)

LEGENDA:

w90	projektowany wodociąg
	projektowane przyłącze wod.
	projektowana rura ochronna
Hp-13	projektowany hydrant
Z-23	projektowana zasuwa
W-2	projektowany węzeł
E18	załamanie wodociągu
W-R1	zawór redukcyjny
— — —	zakres objęty wnioskiem

firma "SMAJDOR" Nowy Sącz ul.Grunwaldzka 200f; tel/fax 018 441 - 56 - 39

ROZBUDOWA WODOCIĄGU KOMUNALNEGO ETAP III -ZAKRES B

WOLA MARCINKOWSKA GMINA CHEŁMIEC

PROJEKT BUDOWLANY WYKONAWCZY

PROJEKT ZAGOSPODAROWANIA TERENU-SYTUACJA

Projektnant: inż.Leszek SMAJDOR	Pieczęć i podpis
Sprawdzający: mgr inż. Jacek Pietruszka	rysunek: SYTUACJA
09.2008-05.2009.	skala 1:1000
	nr rysunku 2.

Projekt sporządzono z wykorzystaniem opracowania wykonanego w roku 2008 przez SPU-P "ARPIT" 31-147 Kraków ul.Długa 1, projektant: inż. Halina Mróz-Czerska, na podstawie przekazania praw autorskich wraz z prawem do uzgodnień i opinii.