MAPA SYT–WYS DO CELÓW PROJEKTOWYCH

SKALA 1 : 1000

Przeskalowanie mapy zasadniczej 183.222.07

Woj.: małopolskie
Powiat: nowosądecki
Gmina: Chełmiec
Obręb: Trzetrzewina
Dz. ew. wg zakresu
Ks. r. 78/2010

USŁUGI GEODEZYJNE
mgr inż. Tomasz Kamiński
33-340 Stary Sącz, oś. Słoneczne 2/40
tel. (018) 448-05-03, kom. 604 975-627
NIP 734-258-29-48, REGON 492820443

GEODETA UPRAWNIONY mgr inż. Tomasz Kamiński Nr upr. 18774

Stary Sącz 07.04.2010

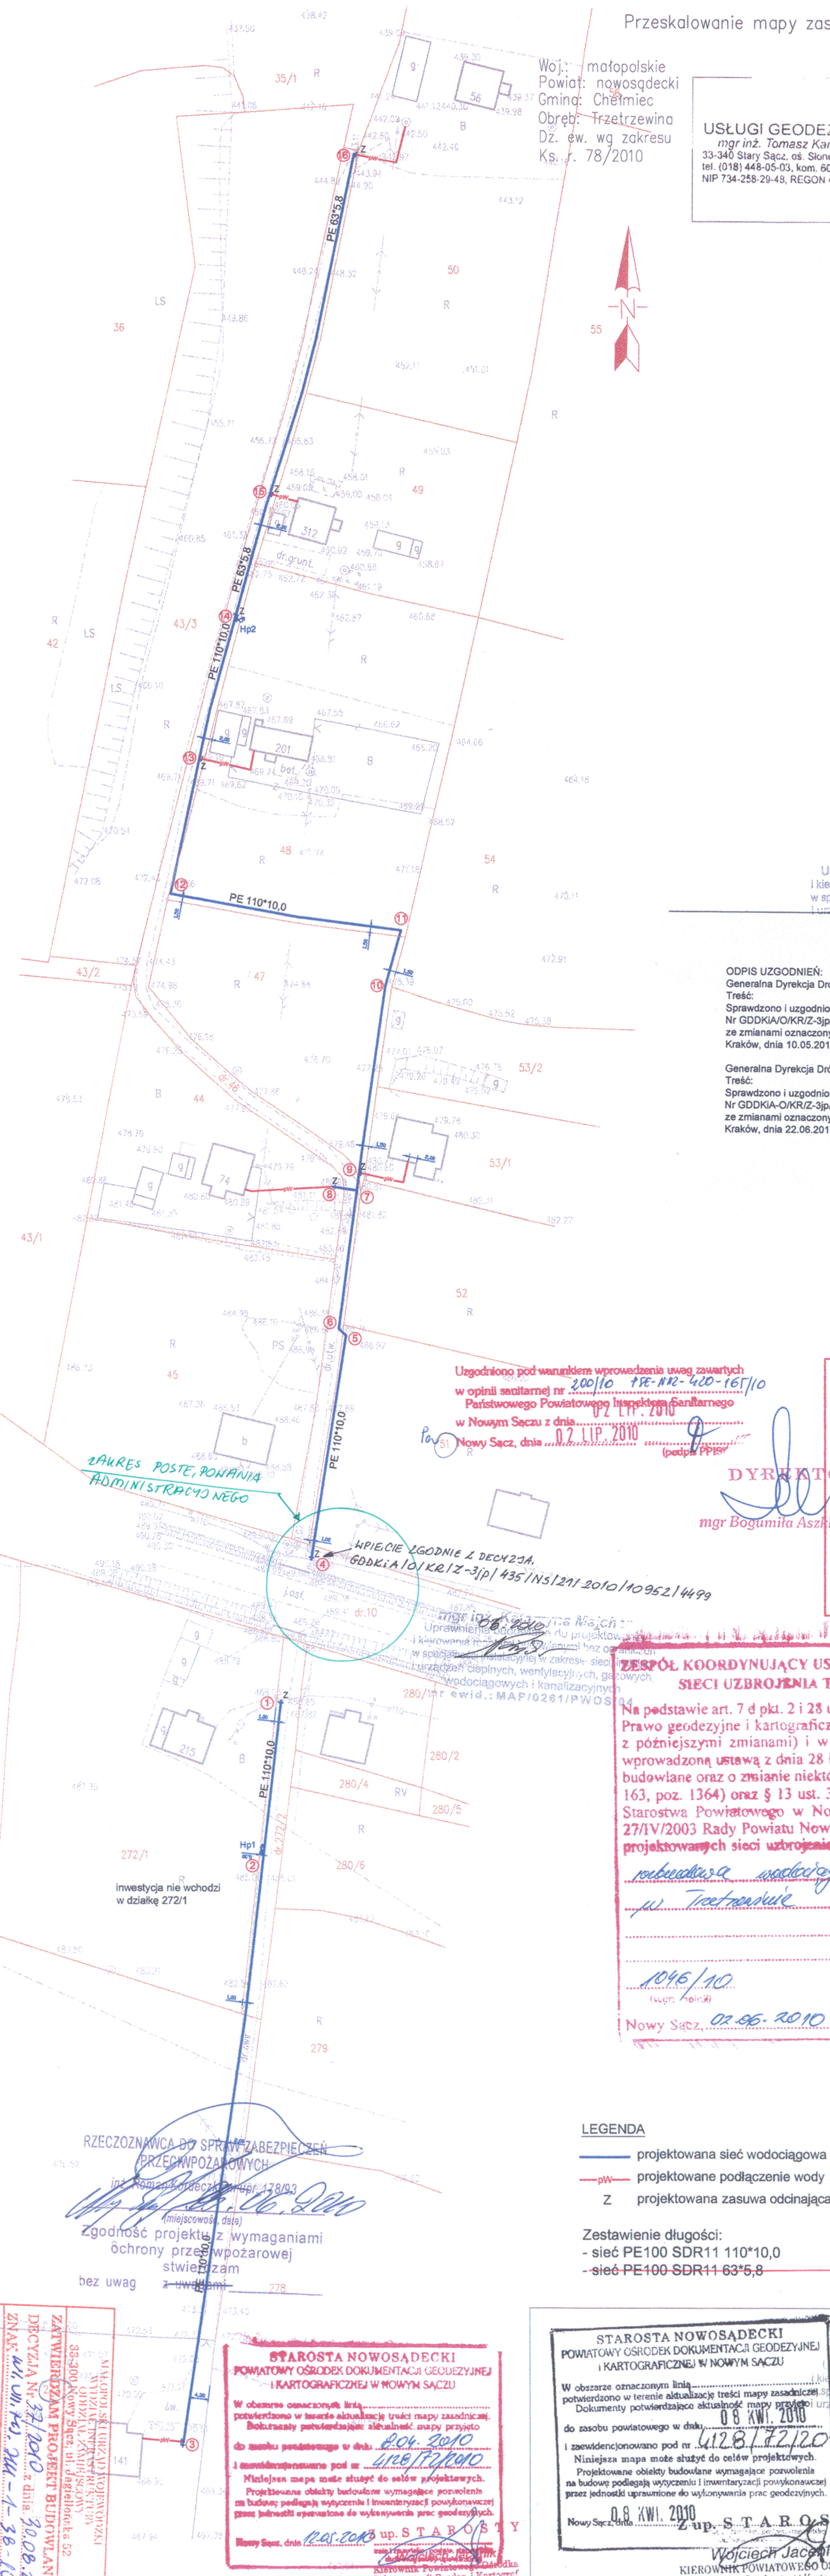

mgr inż. Katarzyna Majcher
Uprawnienia budowlane do projektowania i kierowania robotami budowlanymi bez ograniczeń w specjalności instalacyjnej w zakresie sieci, instalacji i urządzeń cieplnych, wentylacyjnych, gazowych, wodociągowych i kanalizacyjnych
nr ewid.: MAP/0261/PWOS/04

ODPIS UZGODNIEŃ:
Generalna Dyrekcja Dróg krajowych i Autostrad, Oddział w Krakowie
Treść:
Sprawdzono i uzgodniono jak w piśmie
Nr GDDKiA/O/KR/Z-3p/NS/21/2010/10952/4499
ze zmianami oznaczonymi kolorem -
Kraków, dnia 10.05.2010

Generalna Dyrekcja Dróg krajowych i Autostrad, Oddział w Krakowie
Treść:
Sprawdzono i uzgodniono jak w piśmie
Nr GDDKiA-O/KR/Z-3p/435/NS/21b/2010/14529/6306
ze zmianami oznaczonymi kolorem -
Kraków, dnia 22.06.2010

Uzgodniono pod warunkiem wprowadzenia uwag zawartych w opinii sanitarnej nr 200/10 PZ-NZ-420-165/10 Państwowego Powiatowego Inspektora Sanitarnego w Nowym Sączu z dnia 02 LIP. 2010
Nowy Sącz, dnia 07 LIP. 2010 (podpis PPIS)

ZAKŁAD GOSPODARKI KOMUNALNEJ i MIESZKANIOWEJ w CHEŁMCU
ul. Papieska 2, 33-395 Chełmiec
Uzgadnia się ~~z uwagami~~/bez uwag przyłącz wodociągowy/~~kanalizacyjny~~
DYREKTOR wodociąg rozdzielczy bez uwag
mgr Bogumiła Aszklar-Lelito
Chełmiec, dnia 16.05.2010

ZESPÓŁ KOORDYNUJĄCY USYTUOWANIE PROJEKTOWANYCH SIECI UZBROJENIA TERENU W NOWYM SĄCZU

Na podstawie art. 7 d pkt. 2 i 28 ust. 1 ustawy z dnia 17 maja 1989 roku Prawo geodezyjne i kartograficzne (Dz.U. z 2000r. nr 100, poz. 1086 z późniejszymi zmianami) i w związku z nowelizacją w/w ustawy wprowadzoną ustawą z dnia 28 lipca 2005r. o zmianie ustawy - Prawo budowlane oraz o zmianie niektórych innych ustaw (Dz.U. z 2005r. Nr 163, poz. 1364) oraz § 13 ust. 3 pkt. 1 Regulaminu Organizacyjnego Starostwa Powiatowego w Nowym Sączu przyjętego uchwałą Nr 27/IV/2003 Rady Powiatu Nowosądeckiego uzgodniono usytuowanie projektowanych sieci uzbrojenia terenu.

rozbudowa wodociągu wraz z przyłączami w Trzetrzewinie

1046/10

Z-ca PRZEWODNICZĄCEGO ZESPOŁU Wojciech Jacenik

Nowy Sącz, 02.06.2010

RZECZOZNAWCA DO SPRAW ZABEZPIECZEŃ PRZECIWPOŻAROWYCH
inż. Roman Dziedzic upr. 478/03
(miejscowość, data) 08.06.2010
Zgodność projektu z wymaganiami ochrony przeciwpożarowej stwierdzam
bez uwag

LEGENDA

———	projektowana sieć wodociągowa
—pw—	projektowane podłączenie wody - POZA ZAKRESEM OPRACOWANIA
Z	projektowana zasuwa odcinająca

Zestawienie długości:
- sieć PE100 SDR11 110*10,0 L = ~~453,9~~ m 3,3 m
- ~~sieć PE100 SDR11 63*5,8~~ L = ~~120,3~~ m

MAŁOPOLSKI URZĄD WOJEWÓDZKI WYDZIAŁ INFRASTRUKTURY ODDZIAŁ ZAMIEJSCOWY
33-300 Nowy Sącz, ul. Jagiellońska 52
ZATWIERDZAM PROJEKT BUDOWLANY
DECYZJA Nr 37/2010 z dnia 30.08.2010
ZNAK WI.VII.KT. 7351-1-38-10
z up. WOJEWODY MAŁOPOLSKIEGO
Kierownik Oddziału Zamiejscowego w Nowym Sączu
mgr inż. arch. Barbara Rawska
Wydział Infrastruktury

STAROSTA NOWOSĄDECKI
POWIATOWY OŚRODEK DOKUMENTACJI GEODEZYJNEJ I KARTOGRAFICZNEJ W NOWYM SĄCZU
W obszarze oznaczonym linią ... potwierdzono w terenie aktualizację treści mapy zasadniczej. Dokumenty potwierdzające aktualność mapy przyjęto do zasobu powiatowego w dniu 8.04.2010
i zaewidencjonowano pod nr 4128/72/2010
Niniejsza mapa może służyć do celów projektowych.
Projektowane obiekty budowlane wymagające pozwolenia na budowę podlegają wytyczeniu i inwentaryzacji powykonawczej przez jednostki uprawnione do wykonywania prac geodezyjnych.
Nowy Sącz, dnia 12.05.2010 z up. STAROSTY
Kierownik Powiatowego Ośrodka Dokumentacji Geodezyjnej i Kartograficznej

STAROSTA NOWOSĄDECKI
POWIATOWY OŚRODEK DOKUMENTACJI GEODEZYJNEJ I KARTOGRAFICZNEJ W NOWYM SĄCZU
W obszarze oznaczonym linią ... potwierdzono w terenie aktualizację treści mapy zasadniczej. Dokumenty potwierdzające aktualność mapy przyjęto do zasobu powiatowego w dniu 08 KWI. 2010
i zaewidencjonowano pod nr 4128/72/2010
Niniejsza mapa może służyć do celów projektowych.
Projektowane obiekty budowlane wymagające pozwolenia na budowę podlegają wytyczeniu i inwentaryzacji powykonawczej przez jednostki uprawnione do wykonywania prac geodezyjnych.
Nowy Sącz, dnia 08 KWI. 2010 z up. STAROSTY
Wojciech Jacenik
KIEROWNIK POWIATOWEGO OŚRODKA Dokumentacji Geodezyjnej i Kartograficznej

P.H.U. PASANDER mgr inż. Paweł Majcher ul. Gajowa 40, 33-300 Nowy Sącz NIP: 734-100-67-63 tel. 018-4411689 majcher@wp.pl	OBIEKT	ROZBUDOWA WODOCIĄGU KOMUNALNEGO W MIEJSCOWOŚCI TRZETRZEWINA tzw. WODOCIĄG SZKOLNY.		Imię i Nazwisko	Podpis	Skala 1:1000
	INWESTOR	ZAKŁAD GOSPODARKI KOMUNALNEJ i MIESZKANIOWEJ ul. PAPIESKA 2, 33-395 CHEŁMIEC	Projektant	mgr inż. Katarzyna Majcher upr. proj. i wyk. MAP/0261/PWOS/04		Data 03-2010
	ADRES INWESTYCJI	TRZETRZEWINA GMINA CHEŁMIEC	Sprawdził	inż. Mirosław Olszowski upr.proj. i wyk. Nr UAN-7342-139/91		Nr rys.
STADIUM: PROJEKT BUDOWLANY	PRZEDMIOT RYSUNKU	Plansza zagospodarowania terenu	Zespół projektowy	mgr inż. Paweł Majcher		1.